整備計画平面図(参考) S=1:300

別紙 8

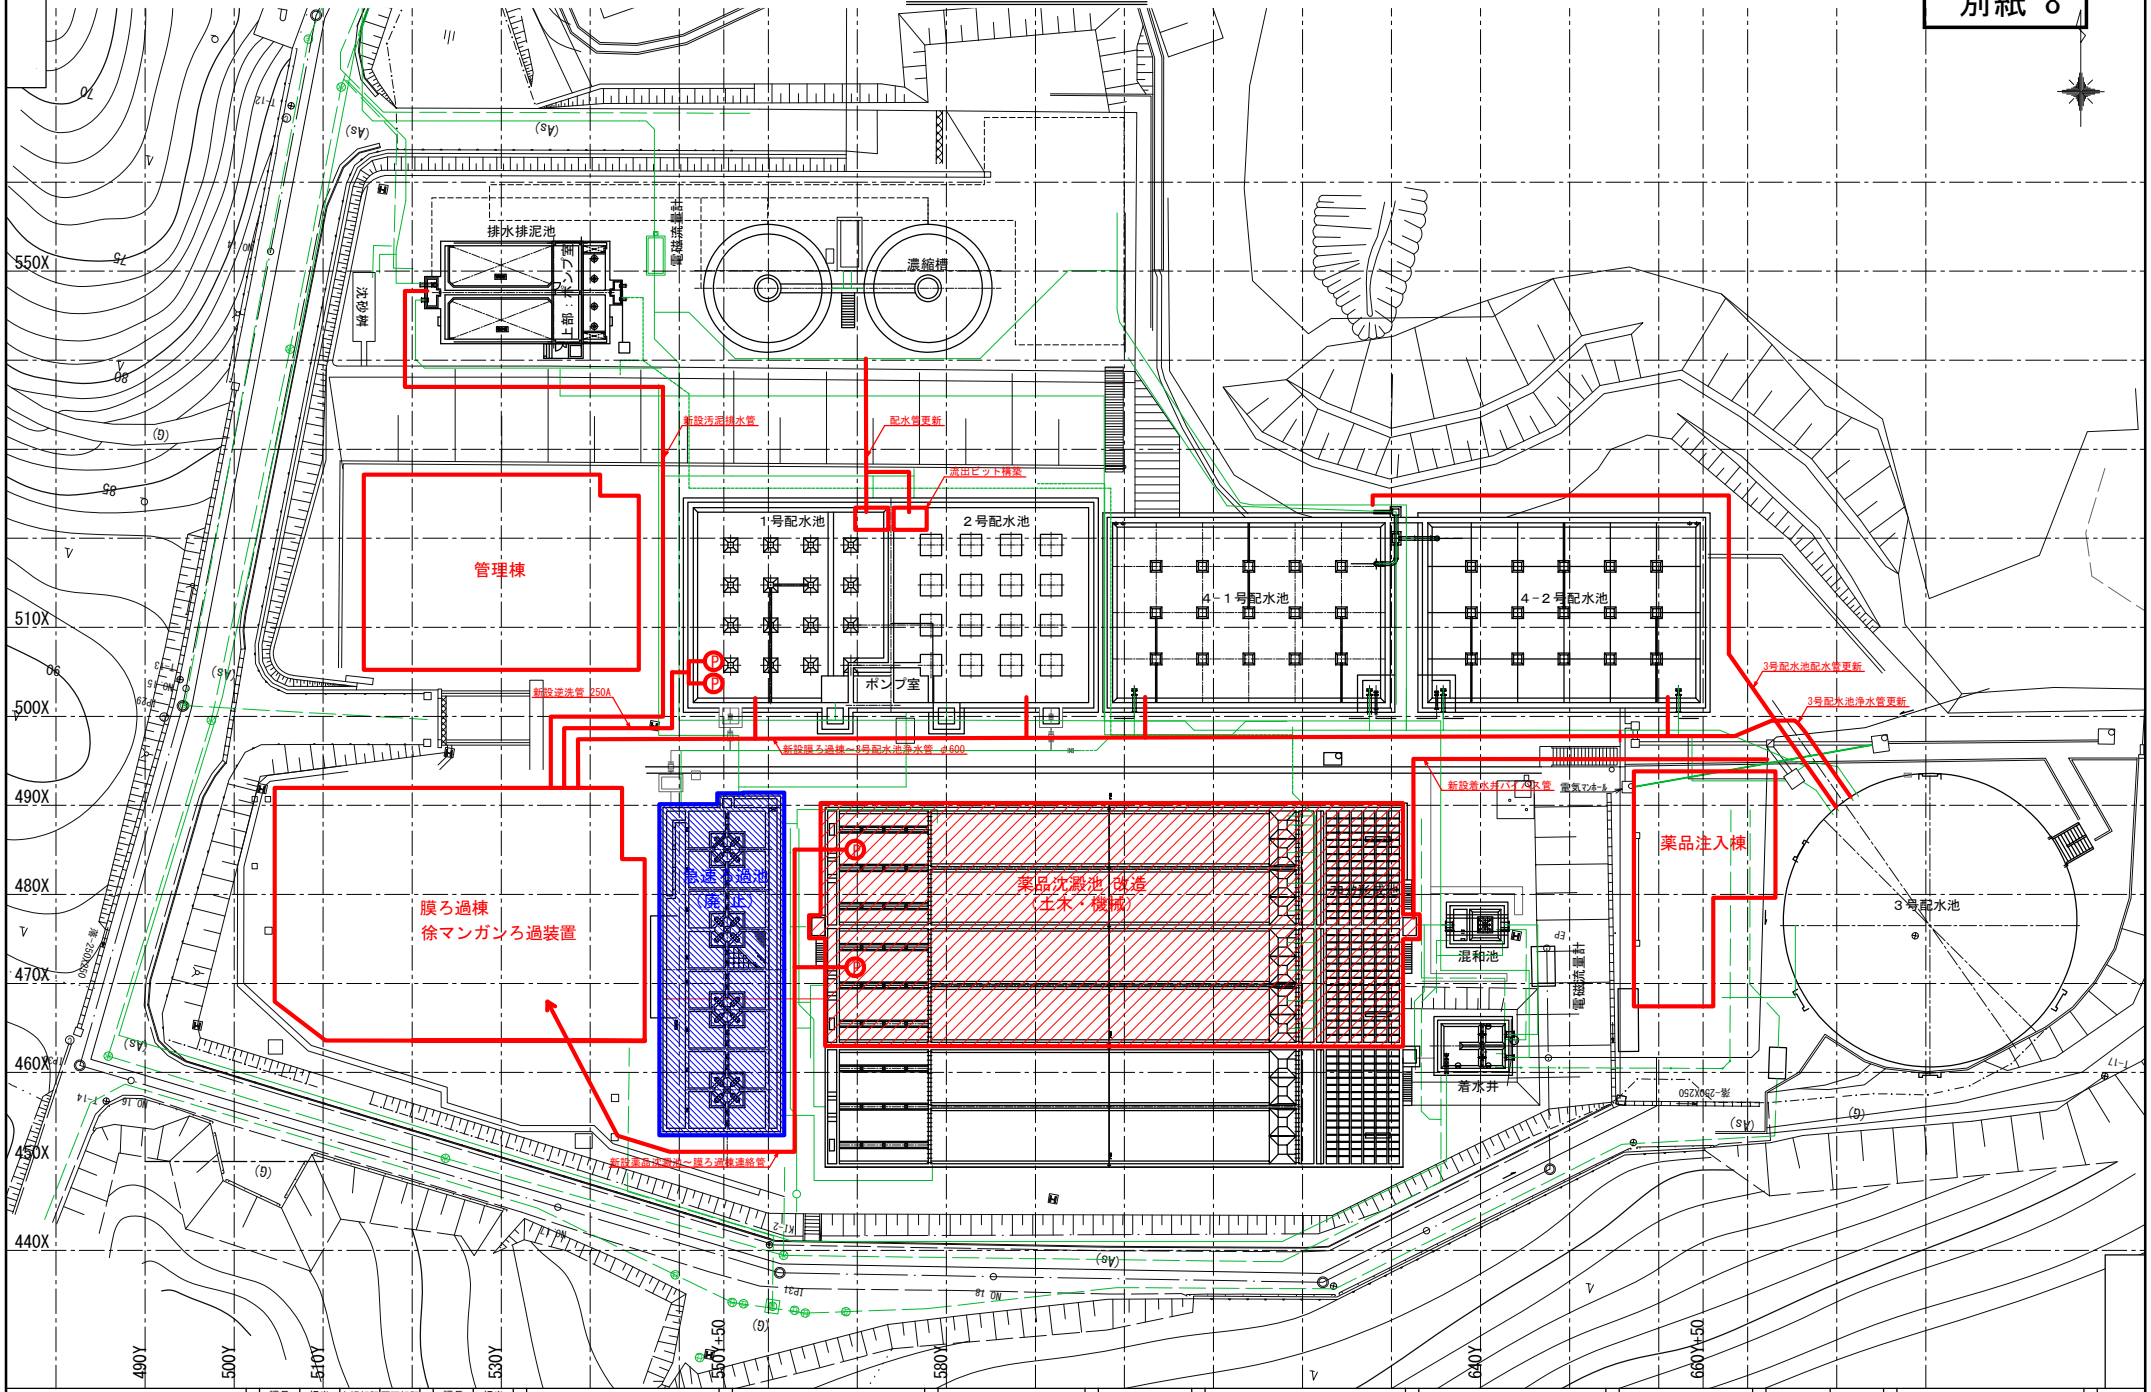

登米市水道事業所	竣工承認	課長	担当	台帳転記	図面転記	設計承認	課長	担当	設計	株式会社 日水コン	施工	事業名	平成 年度 事業	工事番号	登水請第 号	工事名称	第 -水道 号線 工事	工事場所	登米市 町 地内	工期	平成 年 月 日着工 平成 年 月 日竣工	縮尺	S=1:300	① 竣工図 ② 設計図	図面名称	整備計画平面図(参考)	図面番号	C